




Arche S.A.
 ul. Puławska 361, 02-801 Warszawa,
 tel: /22/ 319 80 80, arche@arche.pl

Willa Kasprowicza


Wrocław Karłowice

Inwentaryzacja powykonawcza
 al. Jana Kasprowicza 66B Wrocław
 dz.ew. 35/22; AR_10 obręb Karłowice

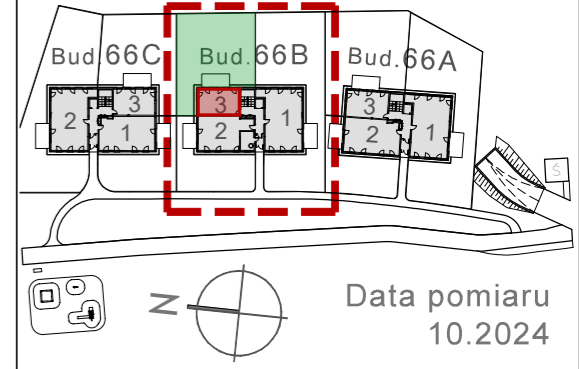

Inwentaryzacja powykonawcza wykonana została zgodnie z zasadami określonymi w normie PN-ISO 9836 oraz rozporządzeniem ministra rozwoju z dnia 11 września 2020 r. w sprawie szczegółowego zakresu i formy projektu budowlanego. Pomiary wykonano z dokładnością ± 5 mm w świetle tynku, wymiary zaokrąglone zostały do 1cm.

Typ lokalu	Mieszkalny	Kondygnacja	+1
Nr roboczy bud.	A2	Nr roboczy lokalu	3
Nr porządkowy bud.	66B	Nr docelowy lokalu	3
Powierzchnia użytkowa lokalu		49,16 m²	
Taras		17,85 m ²	
Ogródek		291,91 m ²	
I.p.	Rodzaj pomieszczenia	Powierzchnia użytkowa	
1	Salon z aneksem kuchen.	32,45 m ²	
2	Sypialnia	11,83 m ²	
3	Łazienka	4,88 m ²	

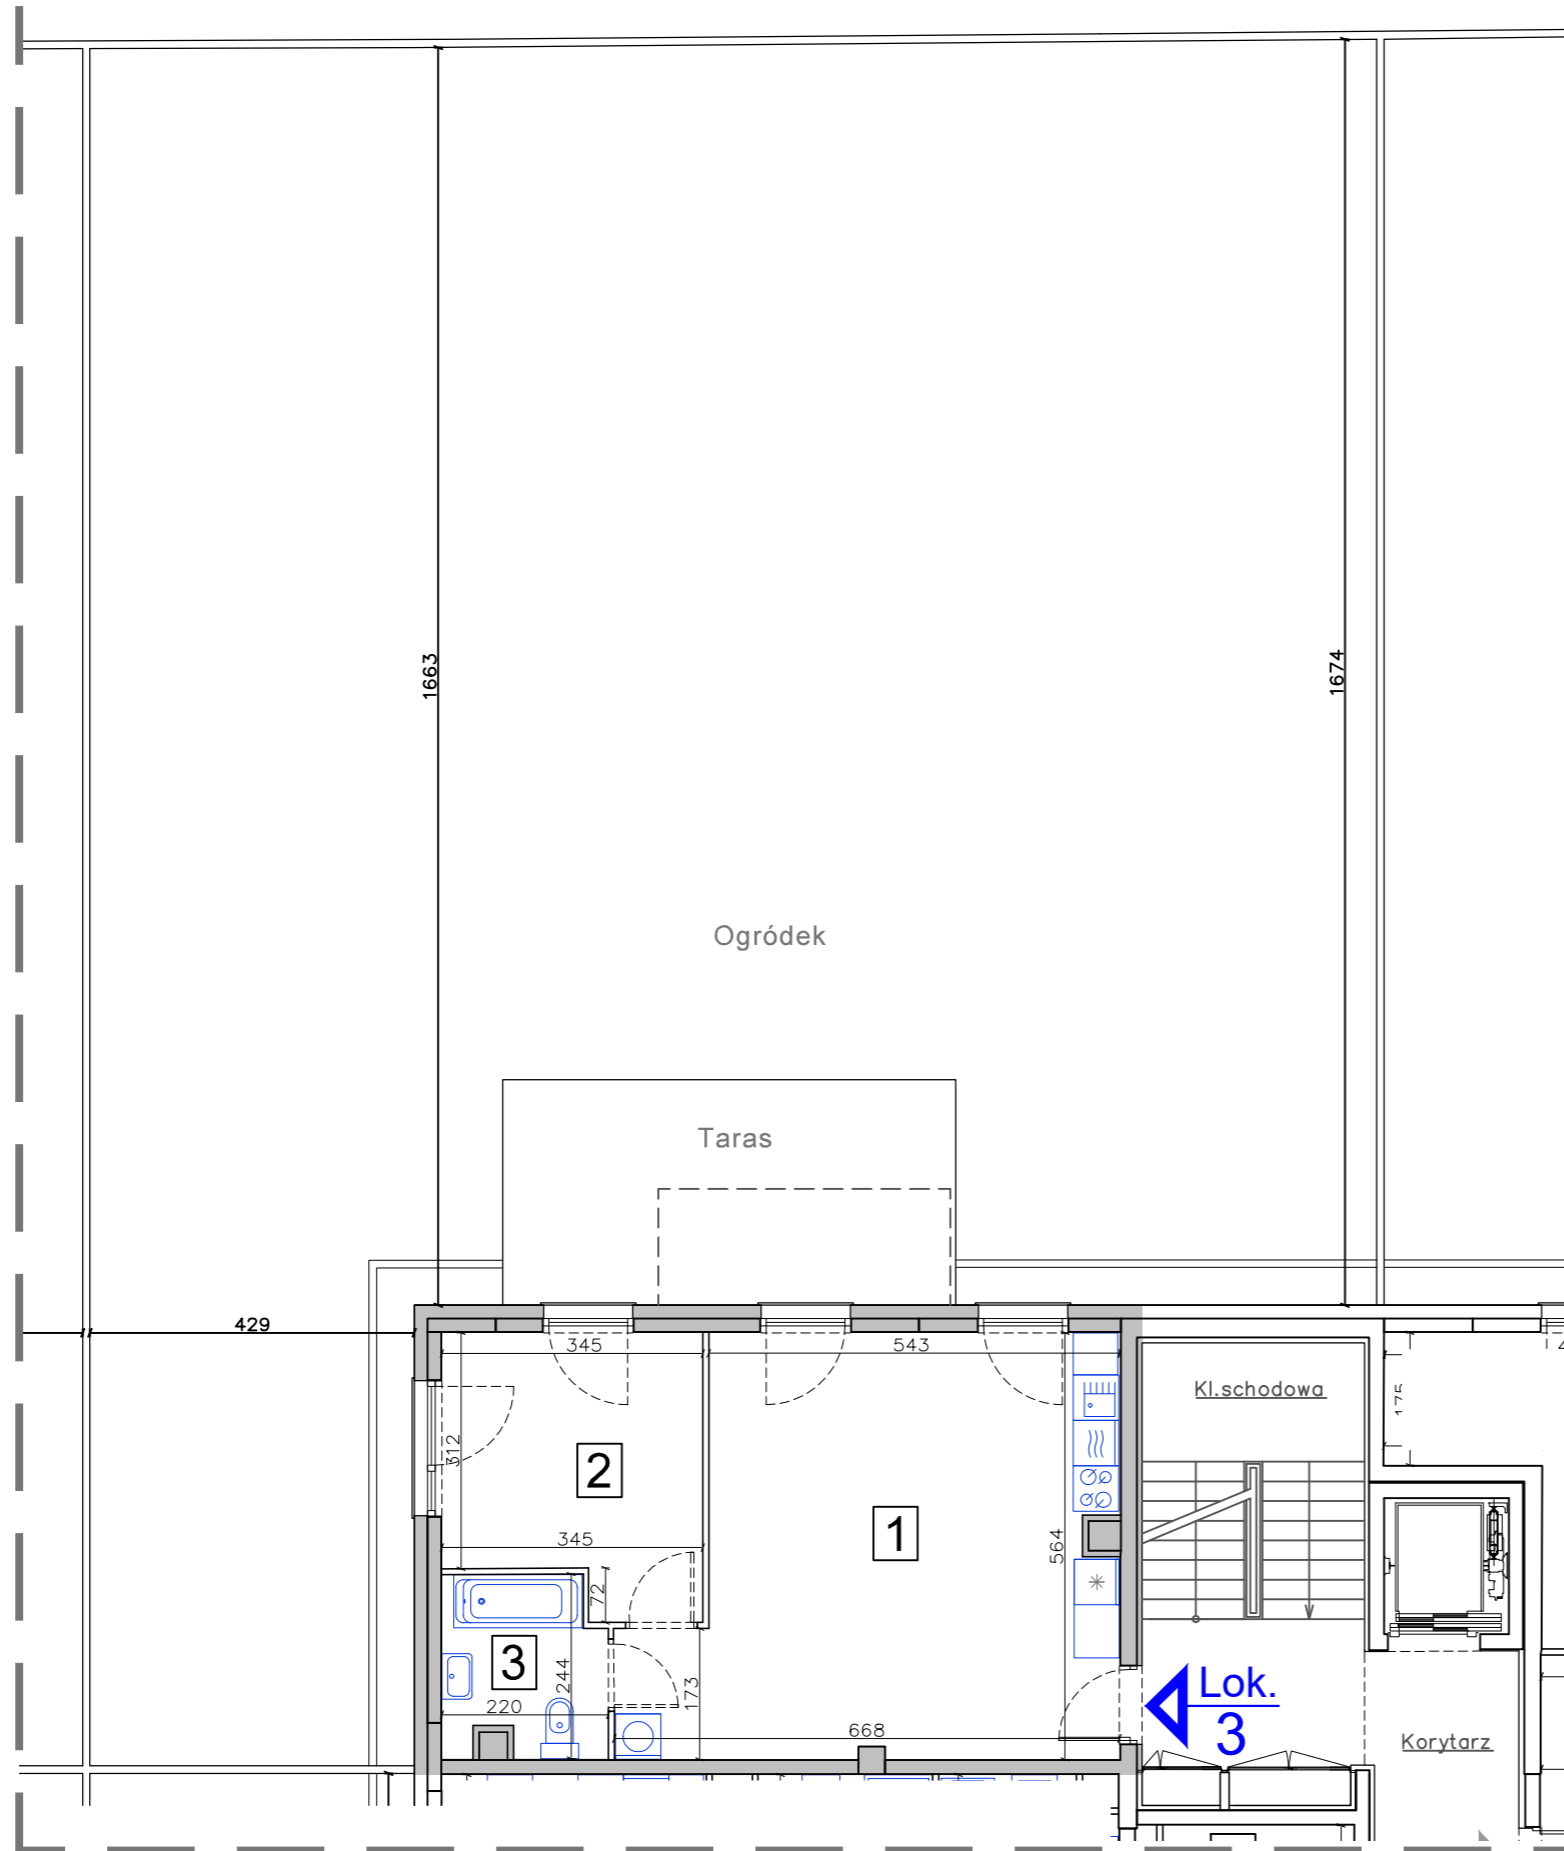

Ściany zewnętrzne
 Wejście do lokalu

