



ARCHE

Arche S.A.

ul. Puławska 361
02-801 Warszawa
arche@arche.pl
tel: /22/ 319 80 80

TABACO PARK II

Inwentaryzacja powykonawcza
ul. Mikołaja Kopernika 76/78, Łódź
dz.ew. 79/19, 84/1, 84,3 obręb P-18

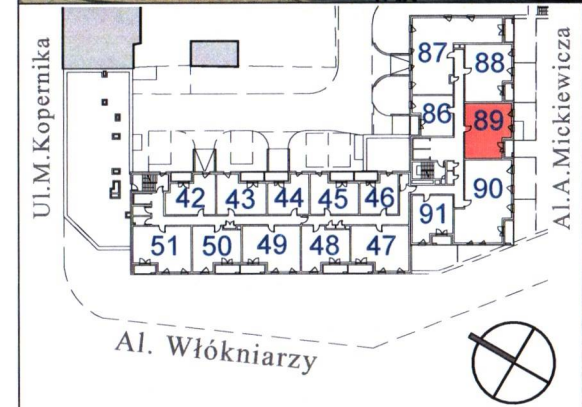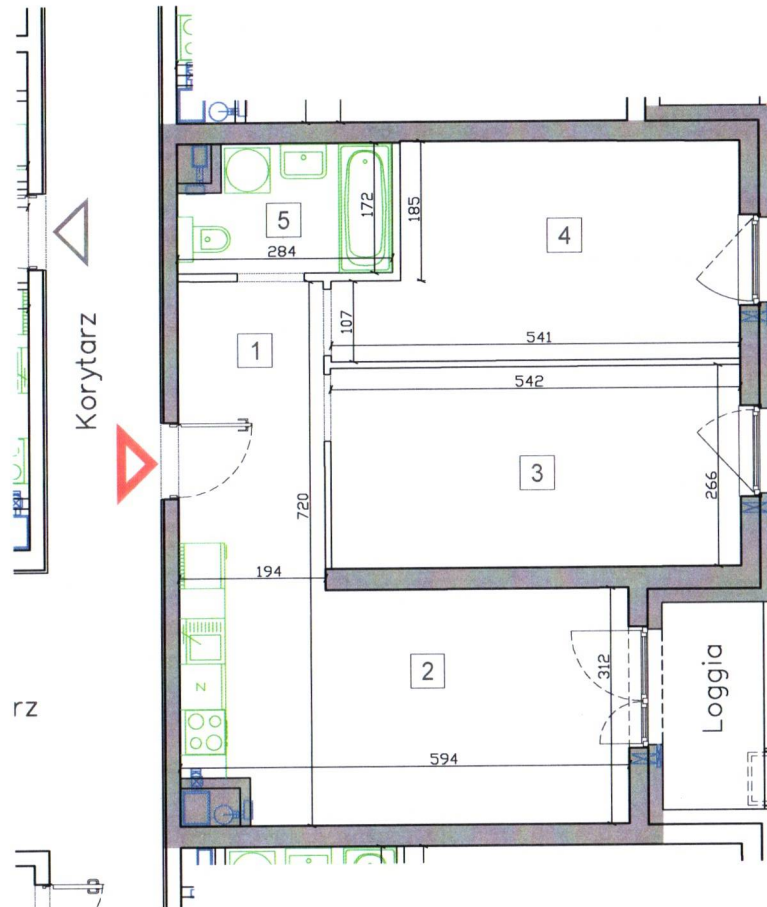

Typ lokalu	Mieszkalny	Kondygnacja	+5
Klatka schodowa	C	Ilość izb	3
Nr porządkowy bud.	76/78	Nr docelowy lokalu	89
Powierzchnia użytkowa lokalu wg. PN-ISO 9836:2015-12		58,81 m ²	
I.p.	Rodzaj pomieszczenia	Powierzchnia użytkowa	
1	Komunikacja	6,70 m ²	
2	Pok. dzien. z aneks. kuch.	19,18 m ²	
3	Pokój	14,38 m ²	
4	Pokój	14,04 m ²	
5	Łazienka	4,51 m ²	
Loggia		3,70 m ²	



■ Ściany nierozbieralne □ Ściany rozbieralne

Inwentaryzacja Powykonawcza wykonana jest zgodnie z zasadami określonymi w normie Powierzchnia użytkowa lokalu wg. PN-ISO 9836:2015-12. Pomiary wykonano z dokładnością ± 5 mm w świetle tynku, wymiary zaokrąglone zostały do 1cm. Data pomiaru 01.2024

inż. Leszek Stypułkowski
Leszek Stypułkowski
uprawnienia budowlane nr
MAZ/0295/OWOK/09

SOLAP
Wrześniak Piotr
702 797 Warszawa Al. KEN 20 m. 5
NIP. 796 230 73-66. RI GON 672877205
tel. 605 235 719