


ARCHE

Arche S.A.
ul. Puławska 361
02-801 Warszawa
arche@arche.pl
tel: /22/ 319 80 80

TABACO PARK II

Inwentaryzacja powykonawcza
ul. Mikołaja Kopernika 76/78, Łódź
dz.ew. 79/19, 84/1, 84,3 obręb P-18

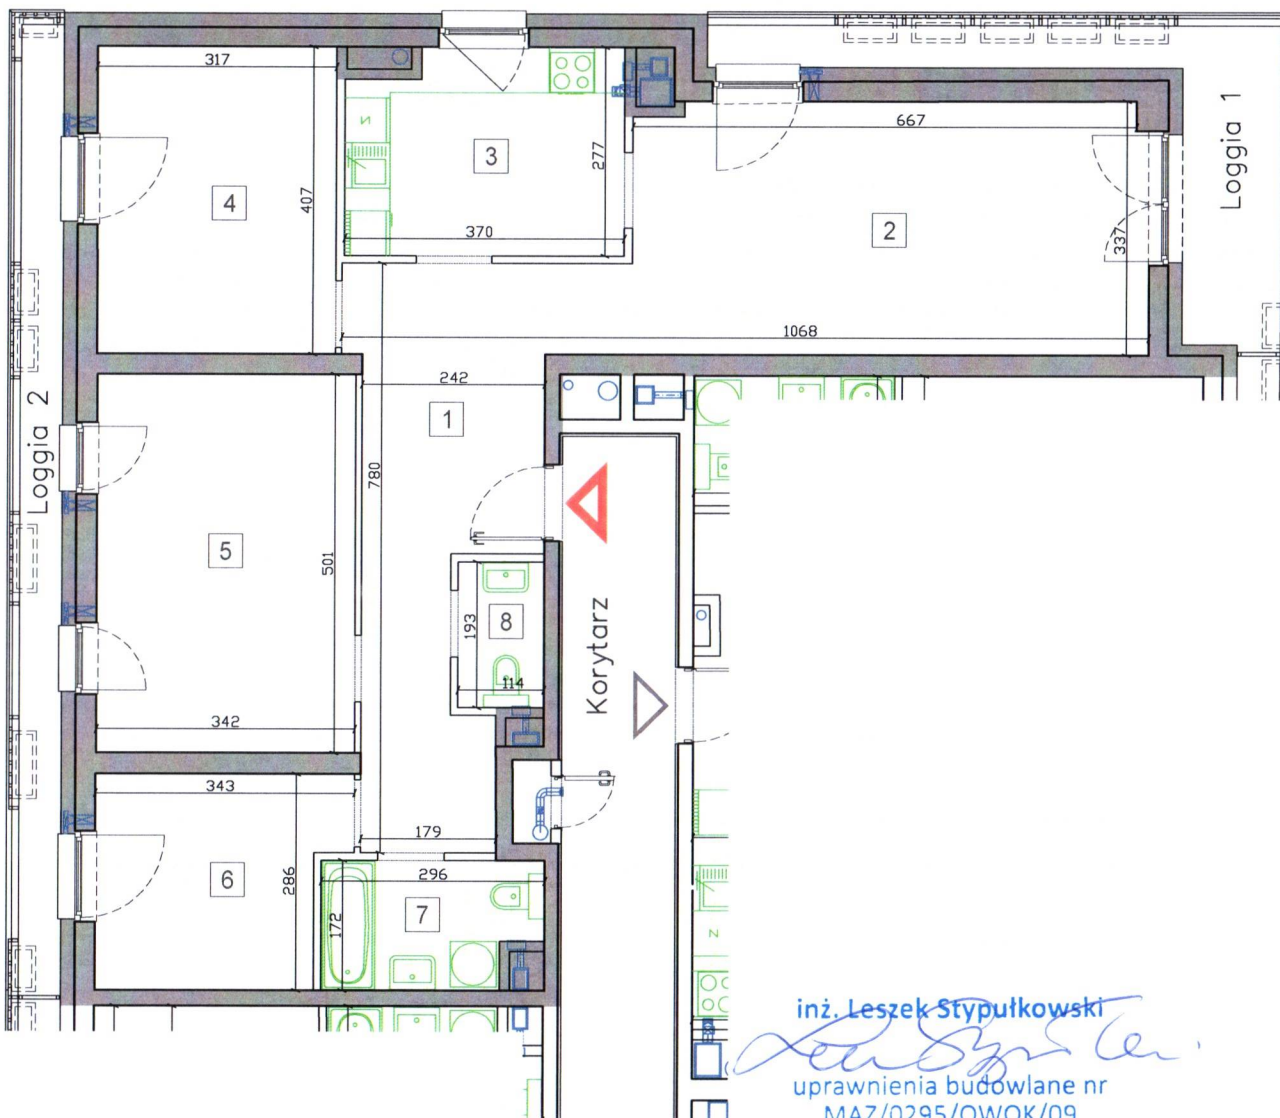

inż. Leszek Stypułkowski

uprawnienia budowlane nr
MAZ/0295/OWOK/09

SOLAP

Wrześniak Piotr

02-797 Warszawa, Al. KEN 20 m. 5

NIP: 796-230-73-66, REGON 672877205

tel. 605 235 719



Typ lokalu	Mieszkalny	Kondygnacja	+7
Klatka schodowa	C	Ilość izb	5
Nr porządkowy bud.	76/78	Nr docelowy lokalu	99
Powierzchnia użytkowa lokalu wg. PN-ISO 9836:2015-12		95,21 m ²	
I.p.	Rodzaj pomieszczenia	Powierzchnia użytkowa	
1	Komunikacja	16,79 m ²	
2	Pokój dzienny	22,81 m ²	
3	Kuchnia	9,84 m ²	
4	Pokój	12,88 m ²	
5	Pokój	17,13 m ²	
6	Pokój	8,85 m ²	
7	Łazienka	4,71 m ²	
8	WC	2,20 m ²	
Loggia 1		9,12 m ²	
Loggia 2		7,20 m ²	

0 1m 2m 3m

■ Ściany nierozbieralne □ Ściany rozbieralne

Inwentaryzacja Powykonawcza wykonana jest zgodnie z zasadami określonymi w normie Powierzchnia użytkowa lokalu wg. PN-ISO 9836:2015-12.
Pomiary wykonano z dokładnością ± 5 mm w świetle tynku, wymiary zaokrąglone zostają do 1cm. Data pomiaru 01.2024