



ARCHE

Arche S.A.

ul. Puławska 361
02-801 Warszawa
arche@arche.pl
tel: /22/ 319 80 80

TABACO PARK II

Inwentaryzacja powykonawcza
ul. Mikołaja Kopernika 76/78, Łódź
dz.ew. 79/19, 84/1, 84,3 obręb P-18

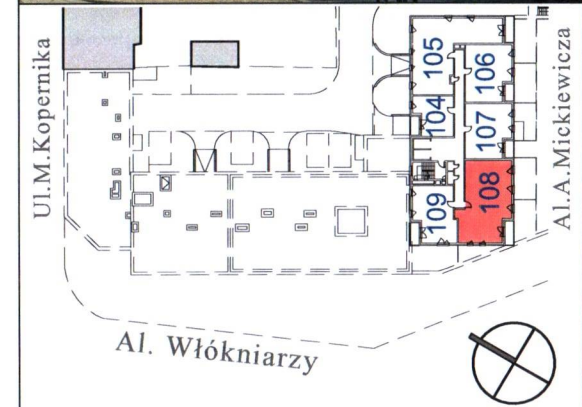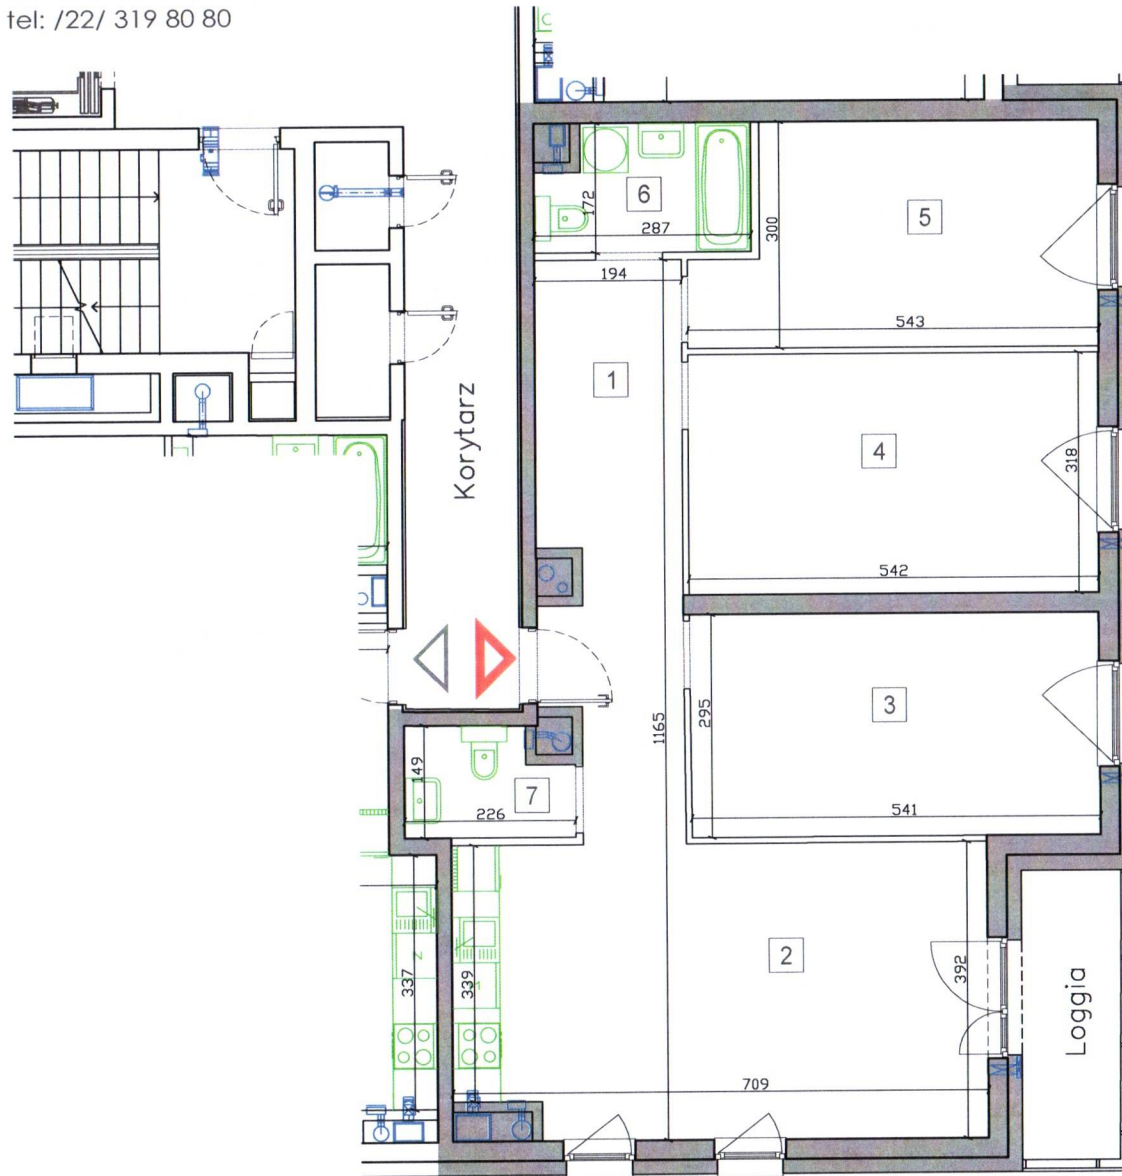

Typ lokalu	Mieszkalny	Kondygnacja	+8
Klatka schodowa	C	Ilość izb	4
Nr porządkowy bud.	76/78	Nr docelowy lokalu	108
Powierzchnia użytkowa lokalu wg. PN-ISO 9836:2015-12		95,86 m ²	
I.p.	Rodzaj pomieszczenia	Powierzchnia użytkowa	
1	Komunikacja	13,48 m ²	
2	Pok. dzien. z aneks. kuch.	27,12 m ²	
3	Pokój	15,93 m ²	
4	Pokój	17,24 m ²	
5	Pokój	14,54 m ²	
6	Łazienka	4,54 m ²	
7	WC	3,01 m ²	
Loggia		5,00 m ²	

0 1m 2m 3m

■ Ściany nierozbieralne □ Ściany rozbieralne

Inwentaryzacja Powykonawcza wykonana jest zgodnie z zasadami określonymi w normie Powierzchnia użytkowa lokalu wg. PN-ISO 9836:2015-12. Pomiary wykonano z dokładnością ± 5 mm w świetle tynku, wymiary zaokrąglone zostały do 1cm. Data pomiaru 01.2024

inż. Leszek Stypułkowski

uprawnienia budowlane nr
MAZ/0295/OWOK/09

SOLAP
Wrześniak Piotr

02 797 Warszawa, Al. KRN 20 m 5
NIP. 796-230-73-66, REGON 672877205
tel. 605 235 719