
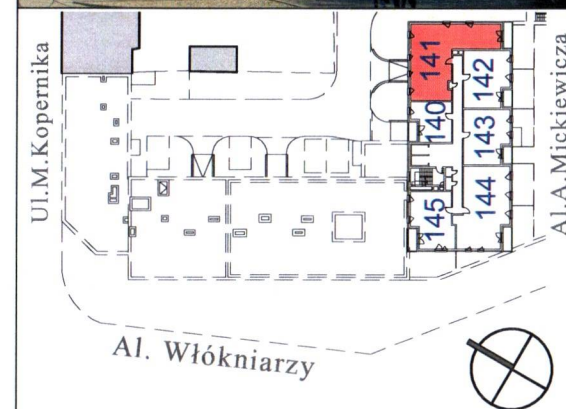


ARCHE

Arche S.A.
ul. Puławska 361
02-801 Warszawa
arche@arche.pl
tel: /22/ 319 80 80

TABACO PARK II

Inwentaryzacja powykonawcza
ul. Mikołaja Kopernika 76/78, Łódź
dz.ew. 79/19, 84/1, 84,3 obręb P-18

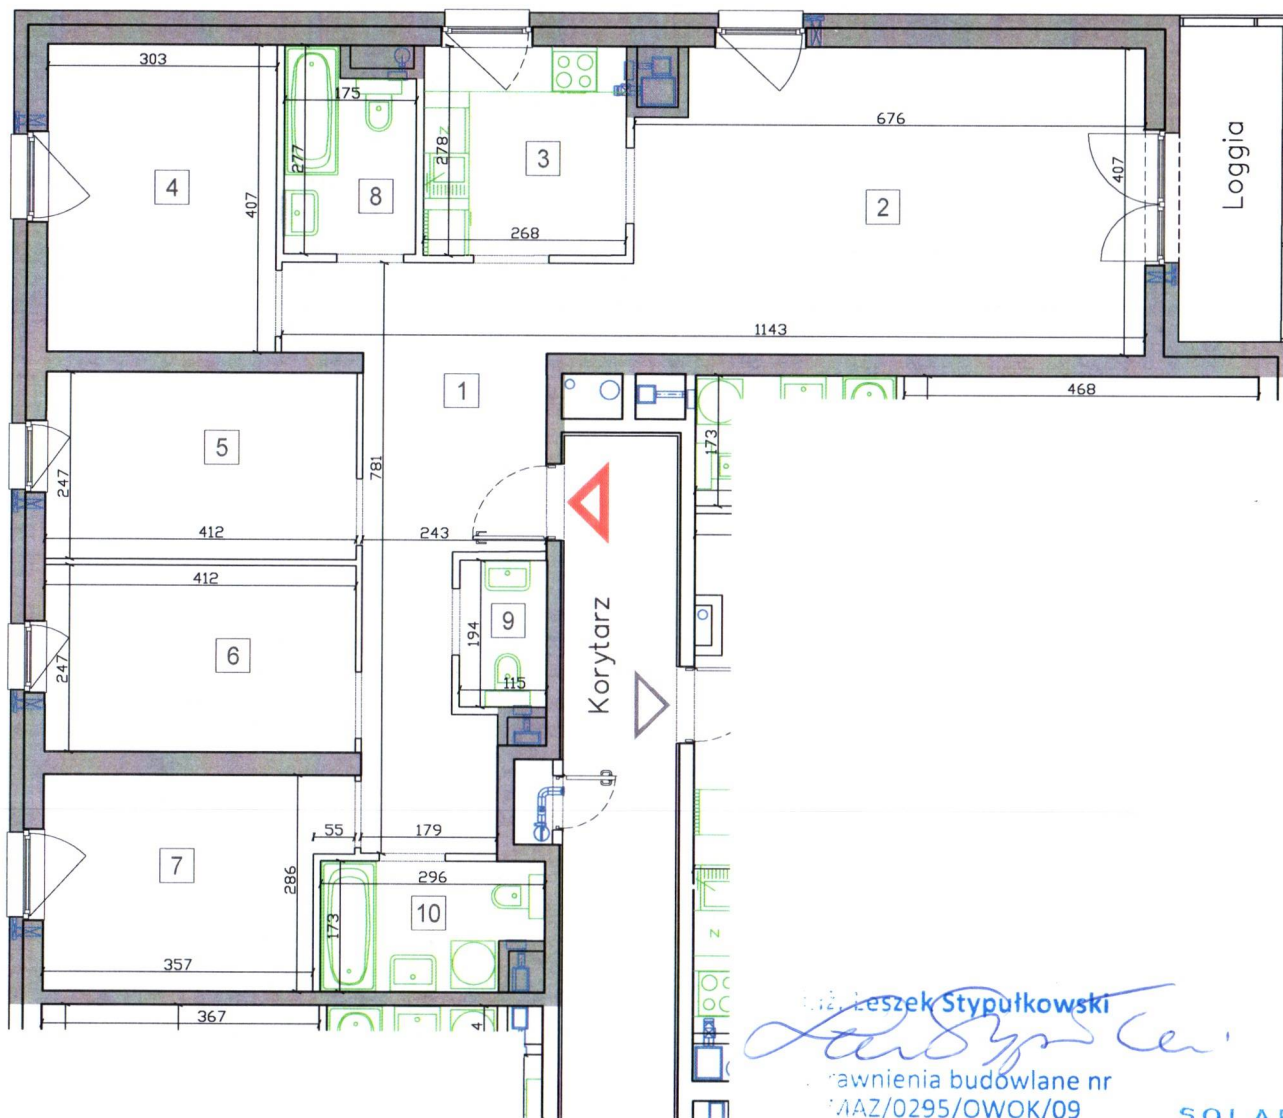

Typ lokalu	Mieszkalny	Kondygnacja	+14
Klatka schodowa	C	Ilość izb	6
Nr porządkowy bud.	76/78	Nr docelowy lokalu	141
Powierzchnia użytkowa lokalu wg. PN-ISO 9836:2015-12		106,94 m ²	

I.p.	Rodzaj pomieszczenia	Powierzchnia użytkowa
1	Komunikacja	17,80 m ²
2	Pokój dzienny	26,90 m ²
3	Kuchnia	7,45 m ²
4	Pokój	12,31 m ²
5	Pokój	10,16 m ²
6	Pokój	10,16 m ²
7	Pokój	10,80 m ²
8	Łazienka	4,41 m ²
9	WC	2,23 m ²
10	Łazienka	4,72 m ²
Loggia		5,66 m ²



Ściany nierozbieralne Ściany rozbieralne

Leszek Stypułkowski
Prawnik budowlany nr
MAZ/0295/OWOK/09

SOLAP
Wrześniak Piotr
02-797 Warszawa, Al. KFN 20 m. 5
NIP. 796-230-73-66, REGON 672877205
tel. 605 235 719

Inwentaryzacja Powykonawcza wykonana jest zgodnie z zasadami określonymi w normie Powierzchnia użytkowa lokalu wg. PN-ISO 9836:2015-12.
Pomiary wykonano z dokładnością ± 5 mm w świetle tynku, wymiary zaokrąglone zostały do 1cm. Data pomiaru 01.2024