
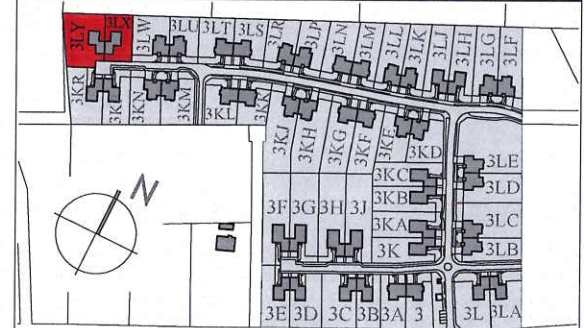


Bysławska etap 2

Warszawa Wawer

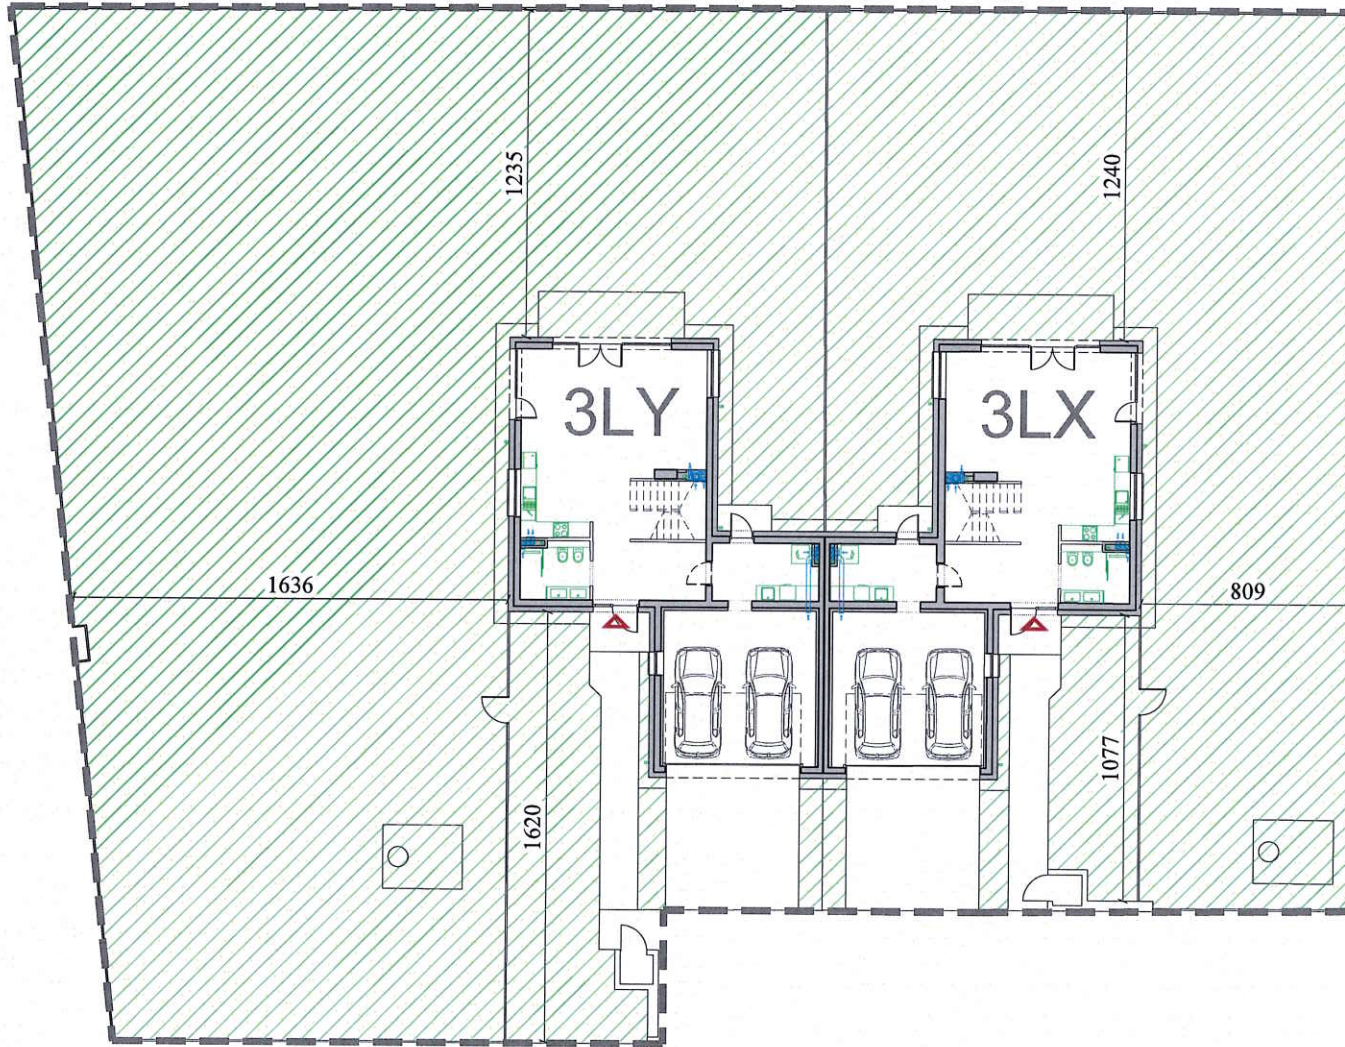

Data pomiaru 02.2024	ul. Bysławska
Powierzchnia działki	1769m ²
Teren do wyłącznego korzystania przez właściciela lokalu nr 3LY	1086m ²
Teren do wyłącznego korzystania przez właściciela lokalu nr 3LX	683m ²

inż. Leszek Stypułkowski

Leszek Stypułkowski
uprawnienia budowlane nr
MAZ/0295/OWOK/09



Granica działki



Inne tereny zielone




Grunty leśne

SOLAP
Wrześniak Piotr
02-797 Warszawa, Al KEN 20 m. 5
NIP: 796-230-73-66, REGON 672877205
tel. 605 235 719

Bysławska etap 2

Warszawa Wawer

Inwentaryzacja powykonawcza
ul. Bysławska 3LY, 3LX Warszawa
dz.ew. 50 obręb 3-14-35

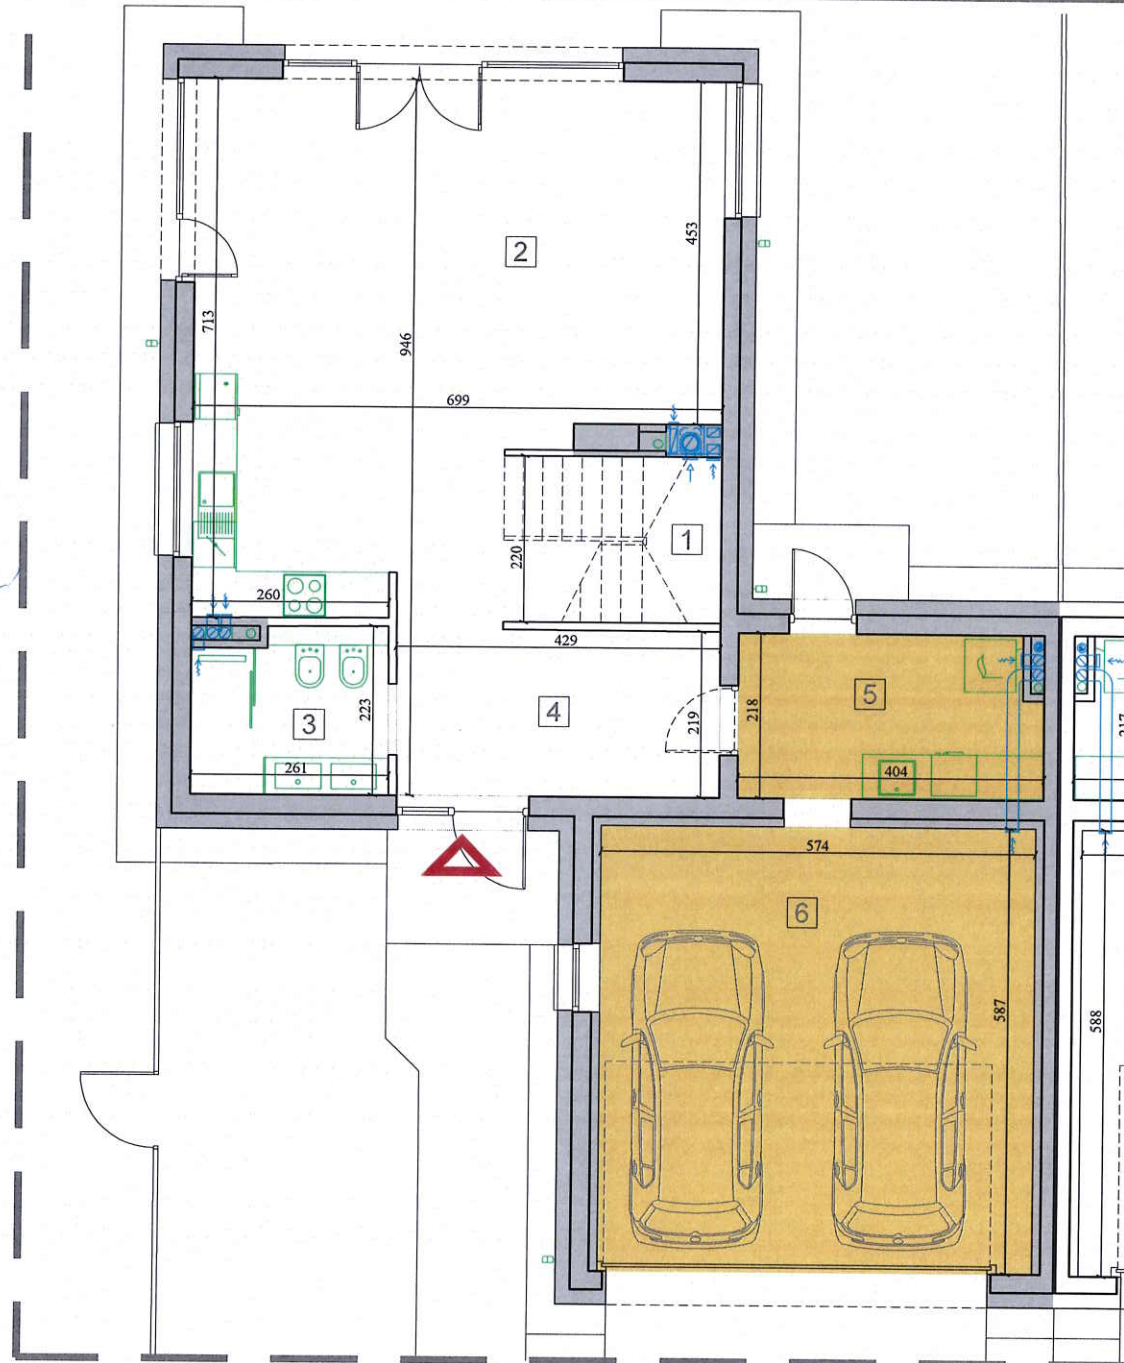

inż. Leszek Stypułkowski
uprawnienia budowlane nr
MAZ/0295/OWOK/09

SOLAP

Wrześniak Piotr

02-797 Warszawa, Al KEN 20 m. 5

NIP: 796-230-73-66, REGON 672877205


tel. 605 235 719

Ściany zewnętrzne

Wejście do lokalu



0 1m 2m 3m

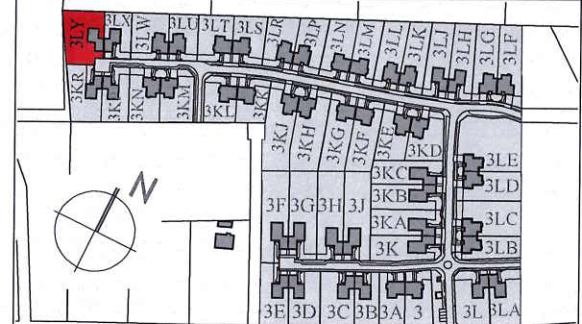

Data pomiaru
02.2024

Inwentaryzacja powykonawcza wykonana została zgodnie z zasadami określonymi w normie PN-ISO 9836:2015-12. Pomiary wykonano z dokładnością ± 5 mm w świetle tynku, wymiary zaokrąglone zostały do 1cm.

Typ lokalu	Mieszkalny	Kondygnacja	+1
Nr projekt. budynku	01/24A	Ilość izb	5
Nr porządkowy bud.	3LY, 3LX	Nr docel. lokalu	3LY

Powierzchnia użytkowa lokalu wg.
PN-ISO 9836:2015-12 (kond. +1 i +2) **153,26 m²**



I.p.	Rodzaj pomieszczenia	Powierzchnia użytkowa
1	Komunikacja/kl.schodow	6,31 m ²
2	Pokój dzien.+aneks kuch.	39,59 m ²
3	łazienka	5,50 m ²
4	Komunikacja	12,61 m ²
5	Kotłownia	8,56 m ²
6	Garaż	33,69 m ²

**Powierzchnia pomieszczeń
przynależnych (poz. 5 - 6) 42,25 m²**

Bysławska etap 2

Warszawa Wawer

Inwentaryzacja powykonawcza
ul. Bysławska 3LY, 3LX Warszawa
dz.ew. 50 obręb 3-14-35

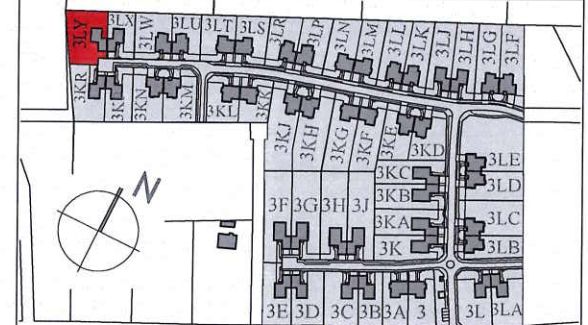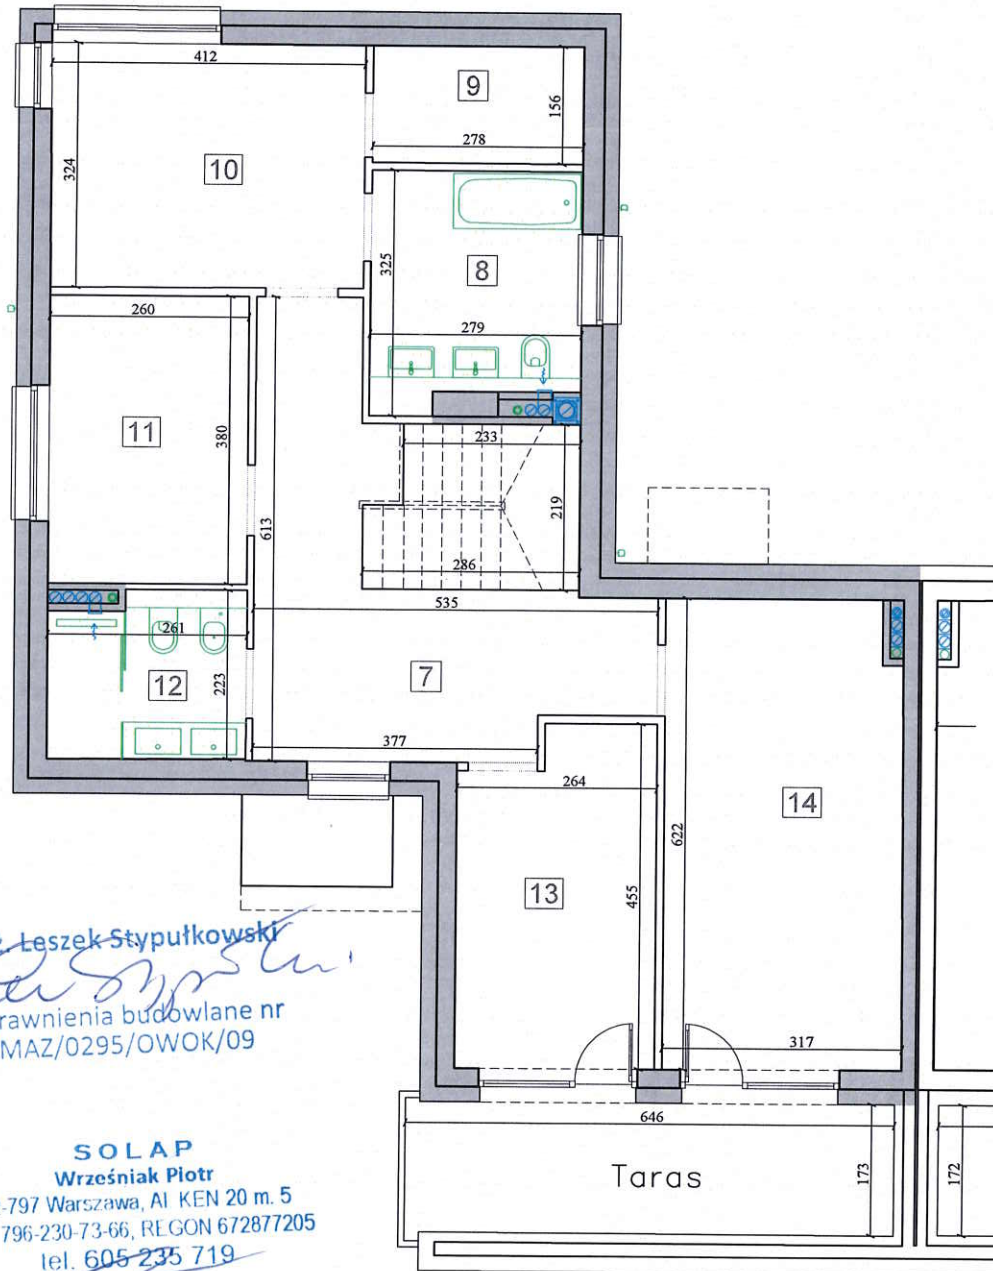

Data pomiaru 02.2024
ul. Bysławska

Inwentaryzacja powykonawcza wykonana została zgodnie z zasadami określonymi w normie PN-ISO 9836:2015-12. Pomiary wykonano z dokładnością ± 5 mm w świetle tynku, wymiary zaokrąglone zostały do 1 cm.

Typ lokalu	Mieszkalny	Kondygnacja	+2
Nr projekt. budynku	01/24A	Ilość izb	5
Nr porządkowy bud.	3LY, 3LX	Nr docel. lokalu	3LY
Powierzchnia użytkowa lokalu wg. PN-ISO 9836:2015-12 (kond. +1 i +2)		153,26 m²	
I.p.	Rodzaj pomieszczenia	Powierzchnia użytkowa	
7	Komunikacja/kl.schodow	17,16 m ²	
8	łazienka	8,40 m ²	
9	Garderoba	4,32 m ²	
10	Pokój	13,29 m ²	
11	Pokój	9,88 m ²	
12	łazienka	5,53 m ²	
13	Pokój	11,28 m ²	
14	Pokój	19,39 m ²	
Taras		11,17 m ²	