
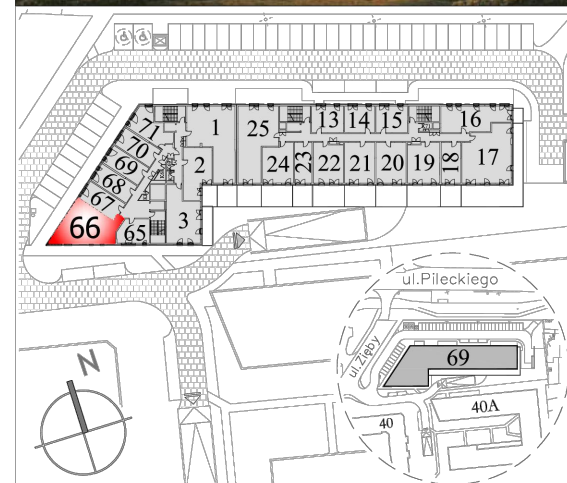


ARCHE

**Arche S.A.**  
ul. Puławska 361  
02-801 Warszawa  
arche@arche.pl  
tel: /22/ 319 80 80

# OSIEDLE ZIĘBY IV

Inwentaryzacja powykonawcza  
ul. Rtm.W.Pileckiego 69, Warszawa  
dz.ew. 204 obręb 1-10-74

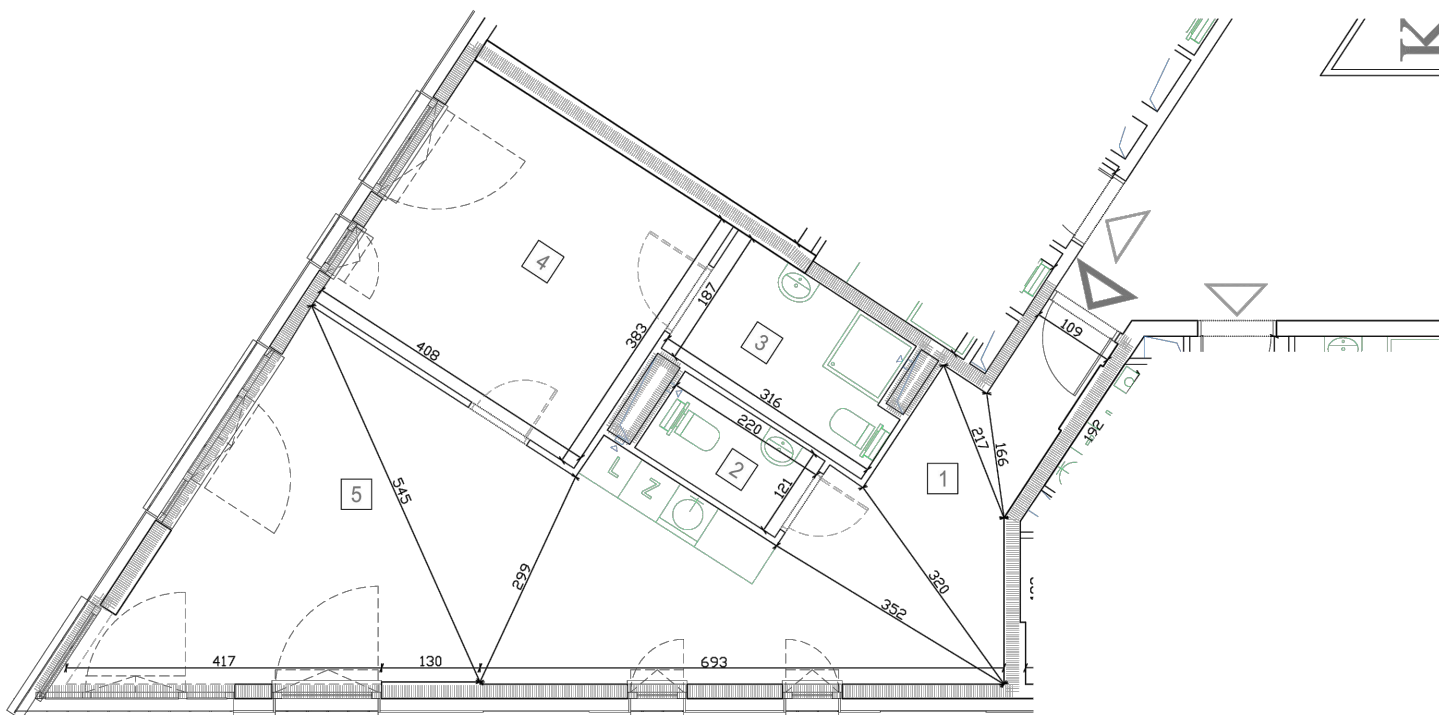

Typ lokalu	Mieszkalny	Kondygnacja	+2
Nazwa klatki	D	Ilość izb	2
Nr porządkowy bud.	69	Nr docelowy lokalu	66
Powierzchnia użytkowa lokalu wg. PN-ISO 9836		<b>64,07 m<sup>2</sup></b>	

I.p.	Rodzaj pomieszczenia	Powierzchnia użytkowa
1	Przedpokój	11,77 m <sup>2</sup>
2	Łazienka	2,66 m <sup>2</sup>
3	Łazienka	5,58 m <sup>2</sup>
4	Sypialnia	15,59 m <sup>2</sup>
5	Pokój dzienny	28,47 m <sup>2</sup>



Inwentaryzacja Powykonawcza wykonana jest zgodnie z zasadami określonymi w normie PN-ISO 9836.  
Pomiary wykonano z dokładnością  $\pm 5$  mm w świetle tynku, wymiary zaokrąglone zostały do 1cm. Data pomiaru 03.2024